




电力	热力	暖通
给排水	建筑	结构
工艺	设备	安装
环境	自控	仪表

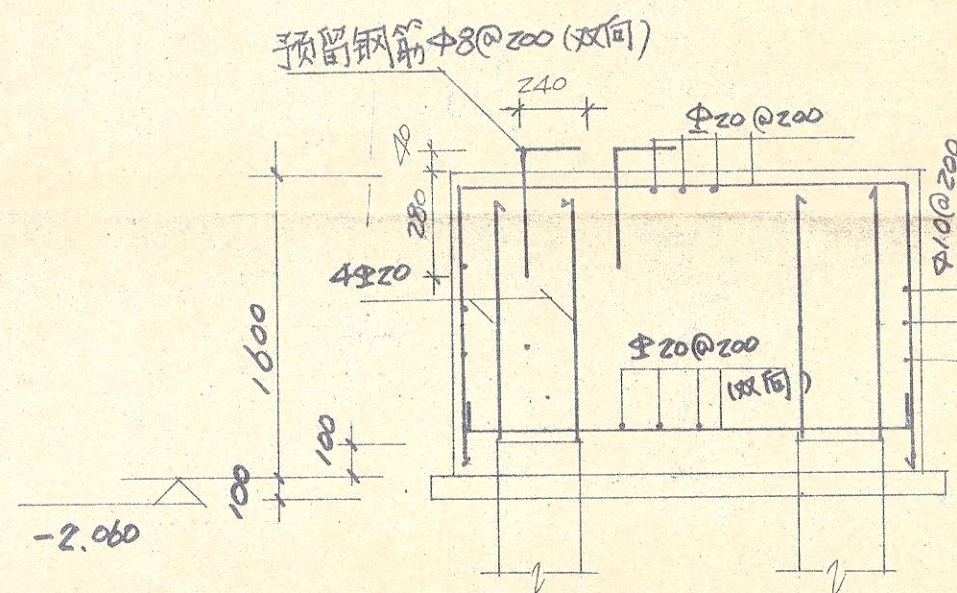


1-1

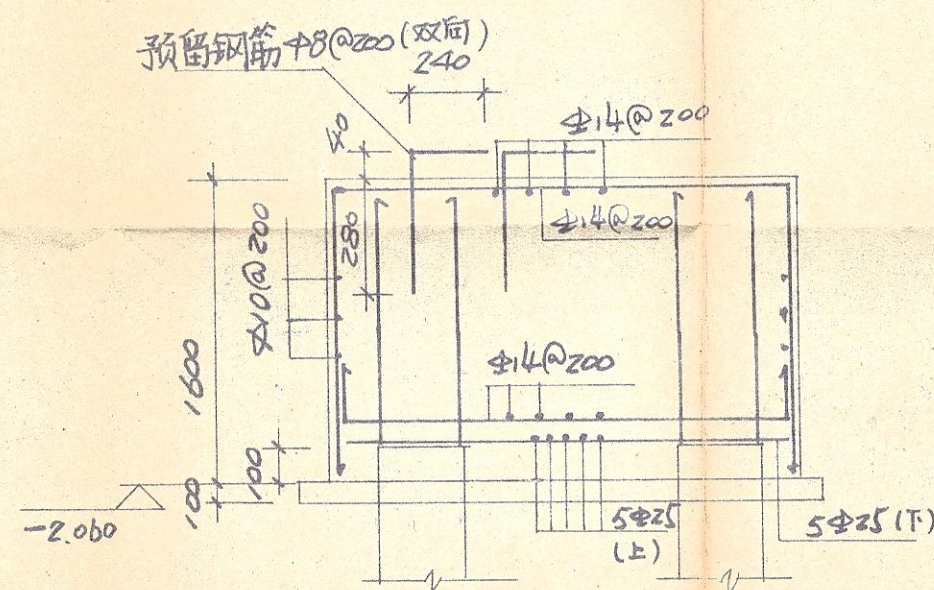

2-2

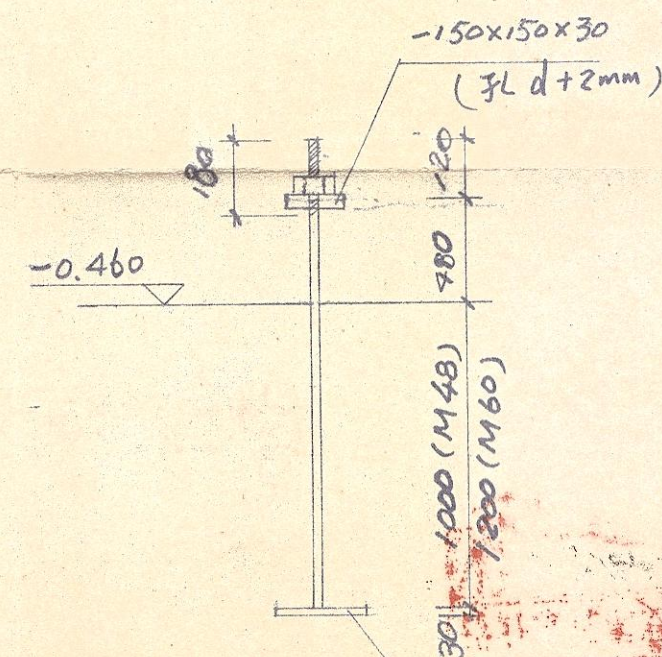


M48 M60 锚栓详图

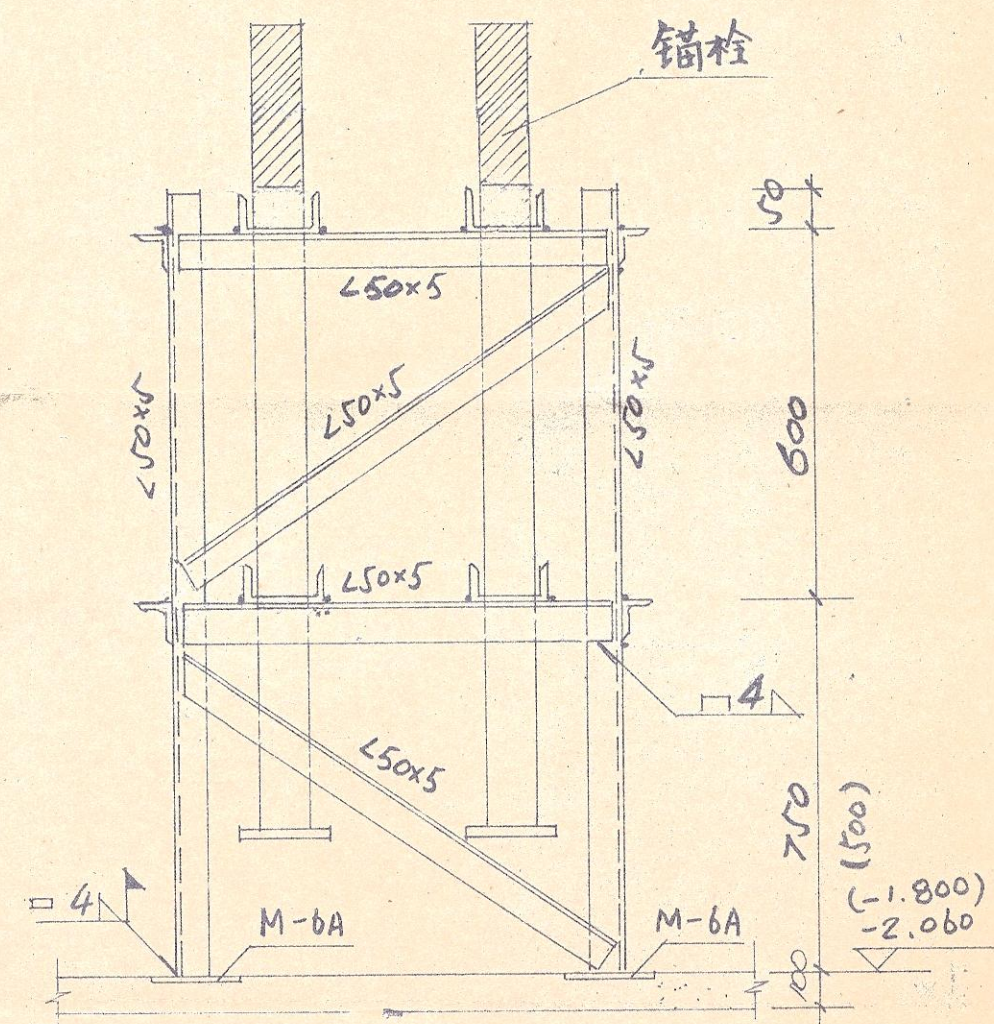


3-3


(括号内数字用于4号钢架、管架)

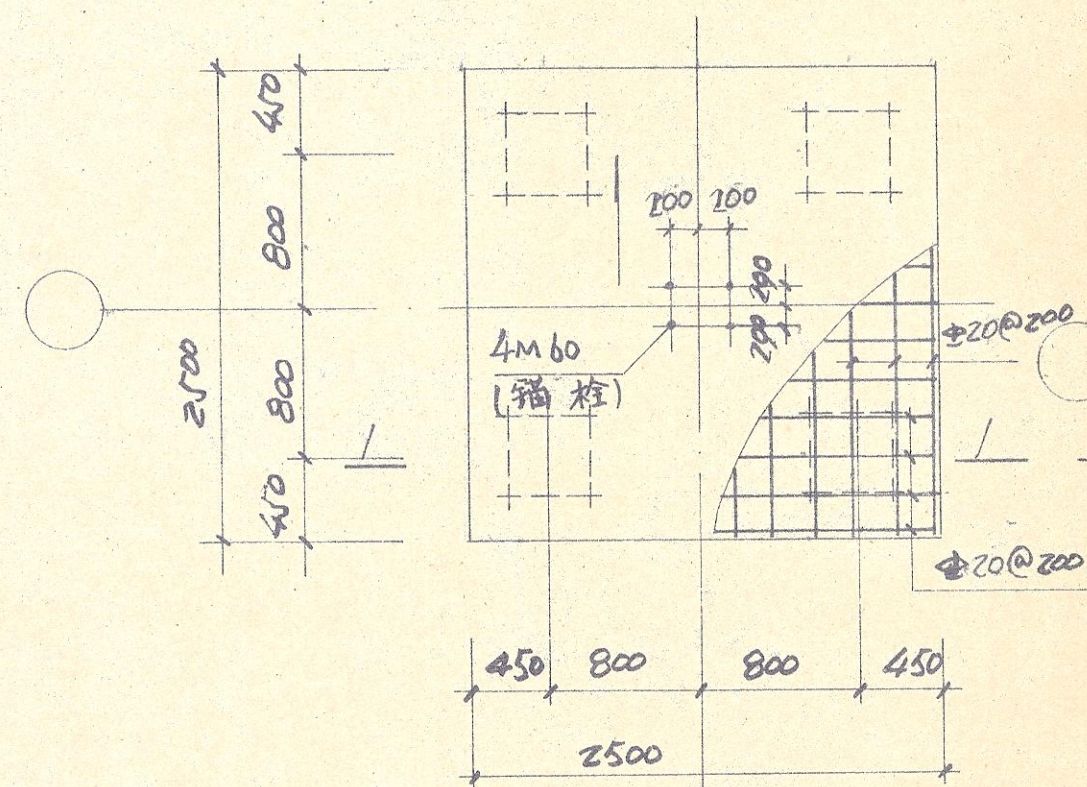


J1

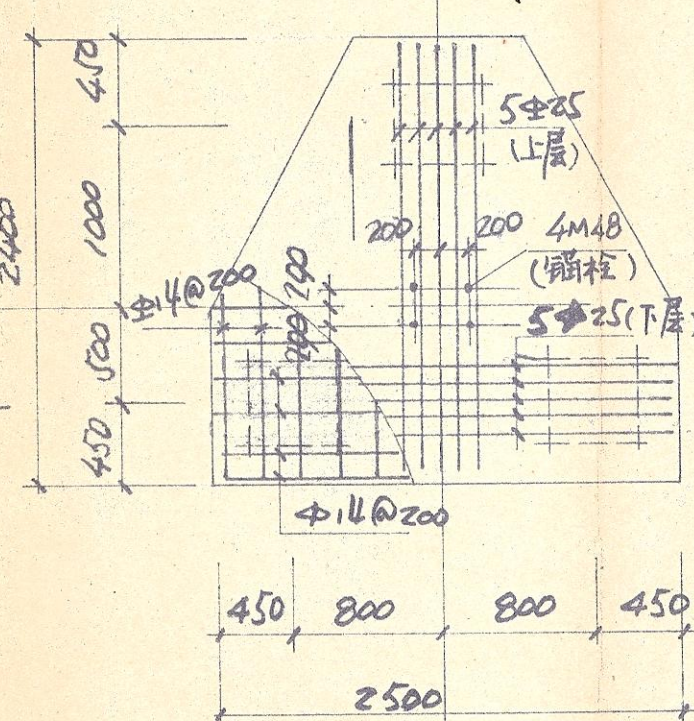

J2

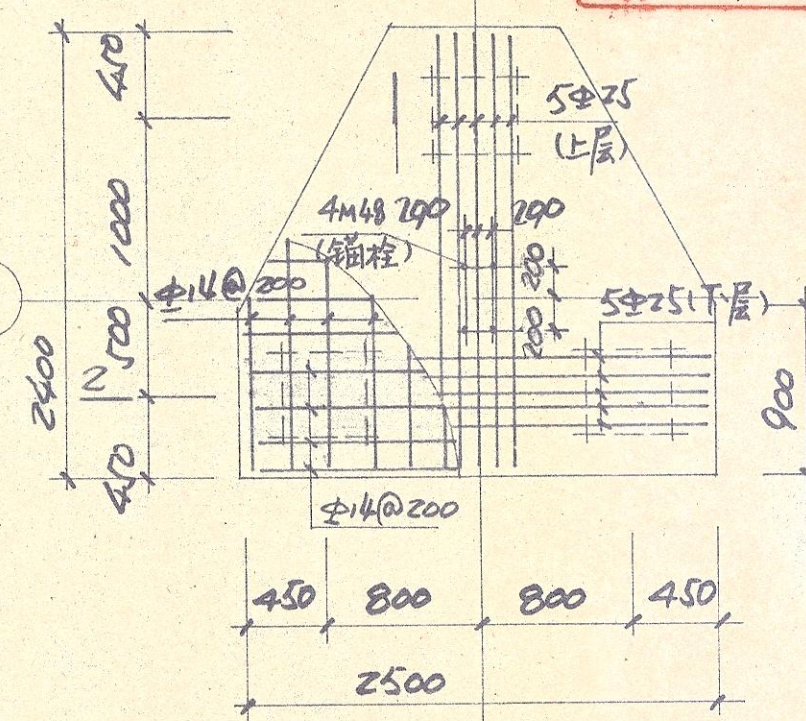

J3

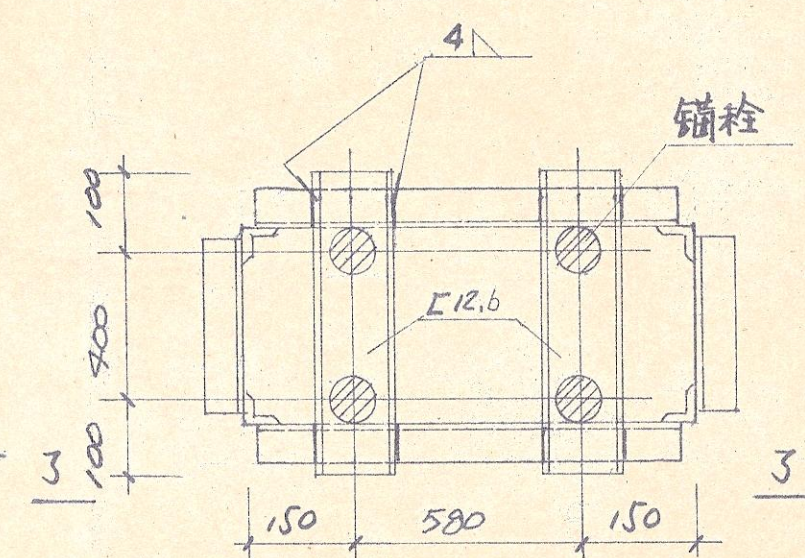

锚栓定位支架 竣工图

编制单位	中国化学工程第六建设公司
编制人	自正东
审核人	周汉松

工程号	9227
主项号	10
图号	10G-3
设计阶段	施工图
比例	共 张

批准	审定	审核	校核
设计	制图	描图	

镇江化工厂	921 工程
醋酸车间	J1, J2, J3