







Handwritten signature and date: 2011.12.17

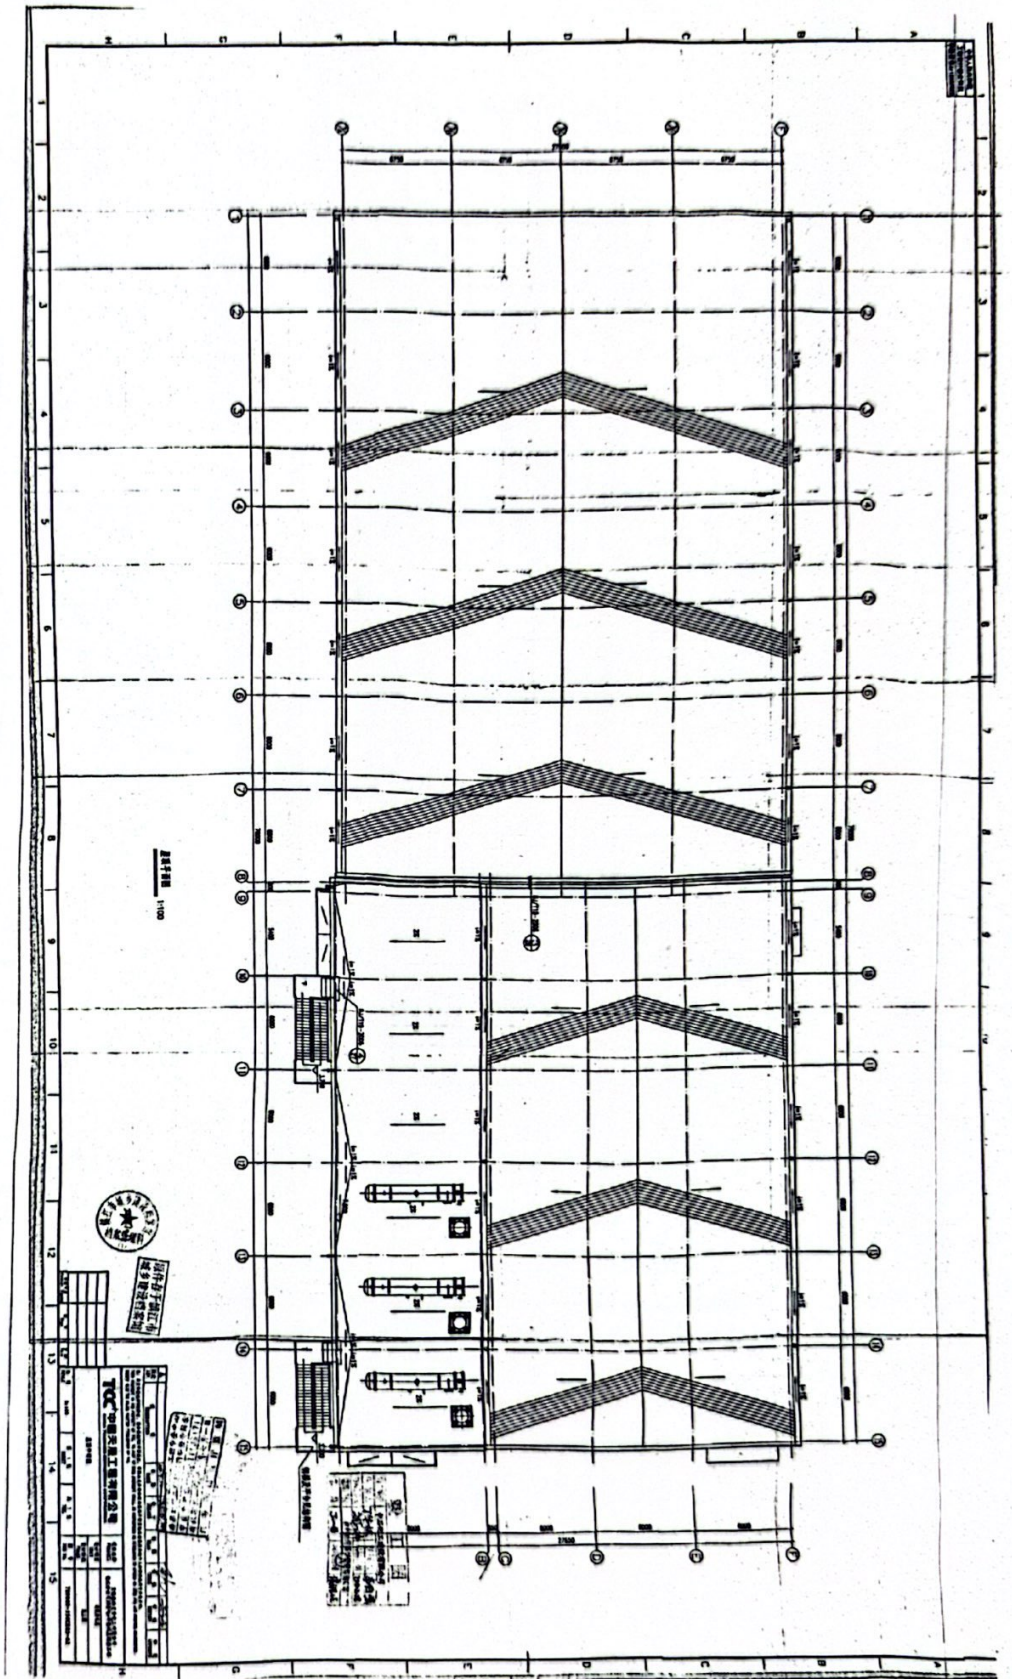








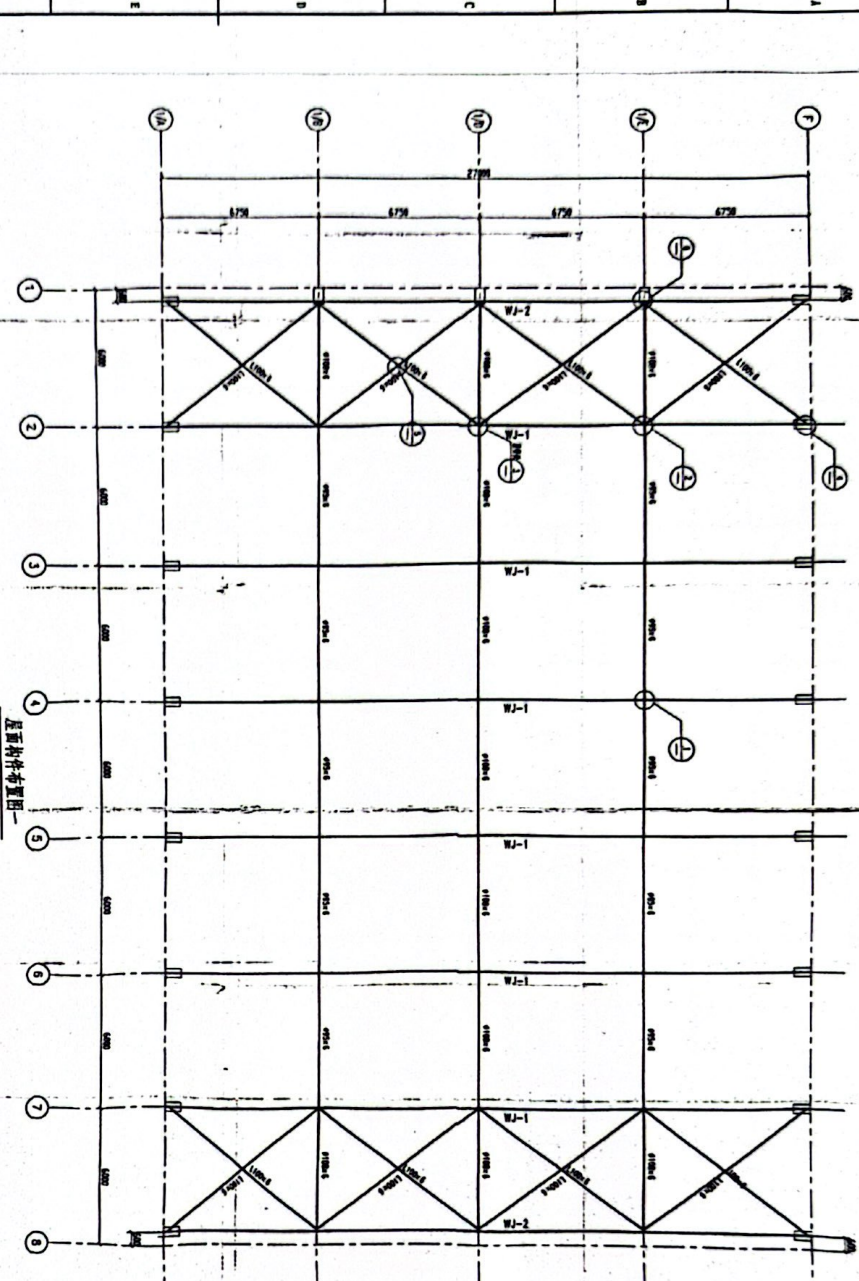

屋面桁架布置图

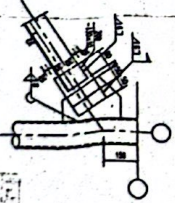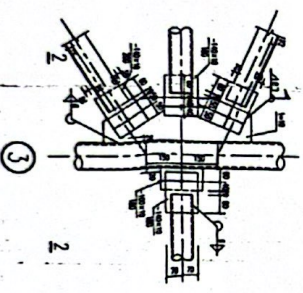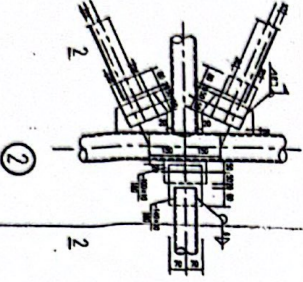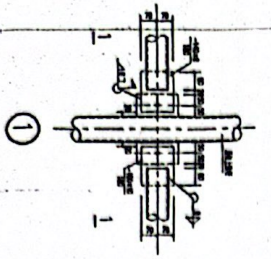

12.12

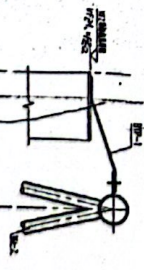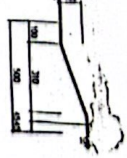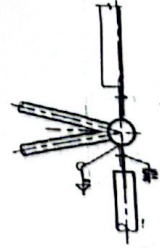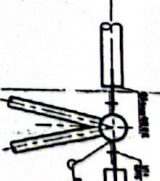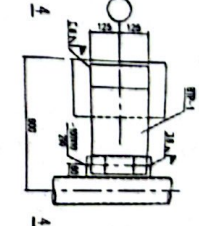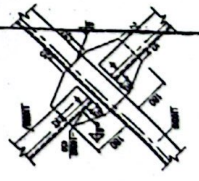










注:

1. 桁架节点采用螺栓连接。


TCC 工程技术有限公司	

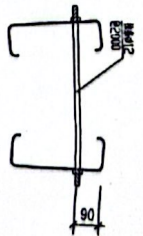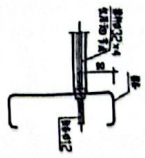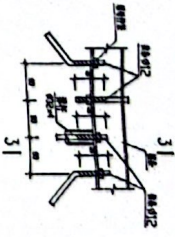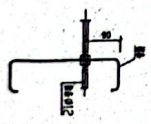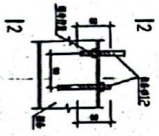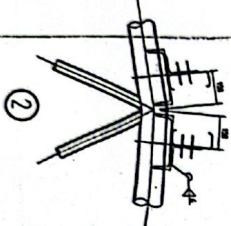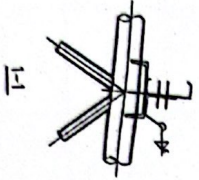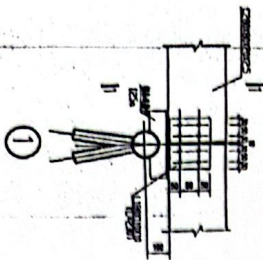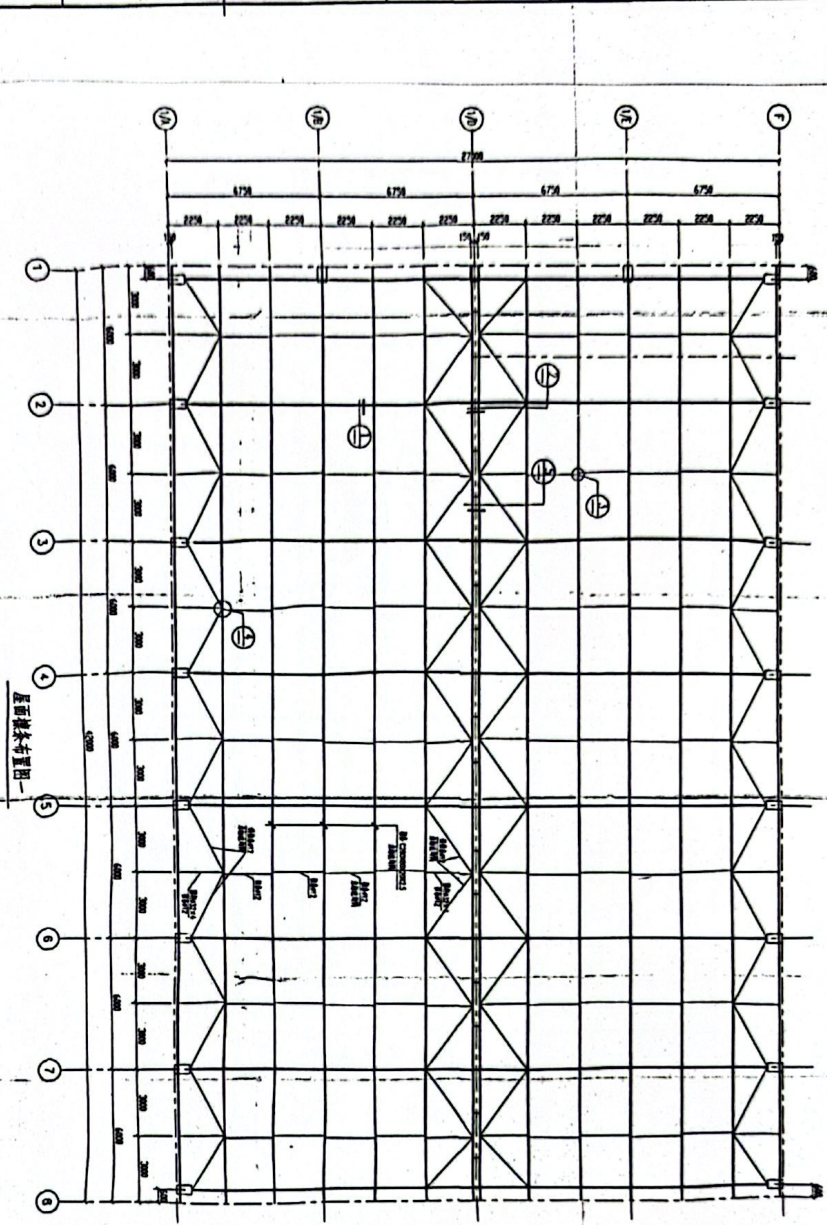

图注:

- 1. 屋面结构布置图一
- 2. 屋面结构布置图二




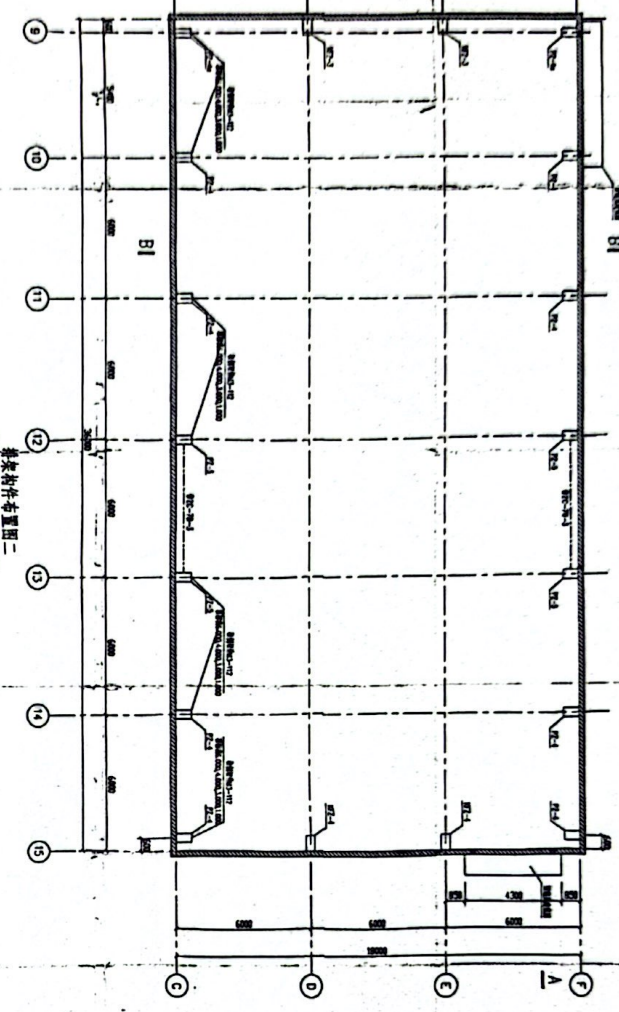





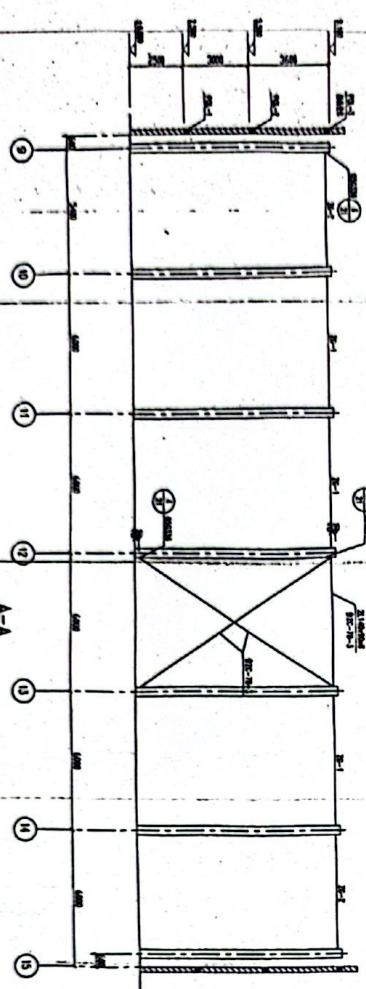

A-A

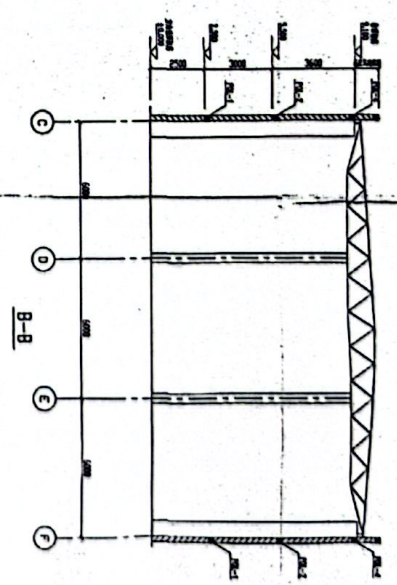

B-B

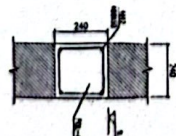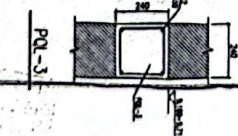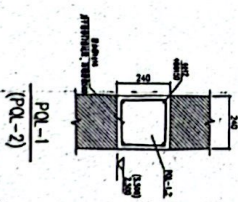

附注:


